


KÄLLARPLAN
1:100



BOTTENPLAN
1:100

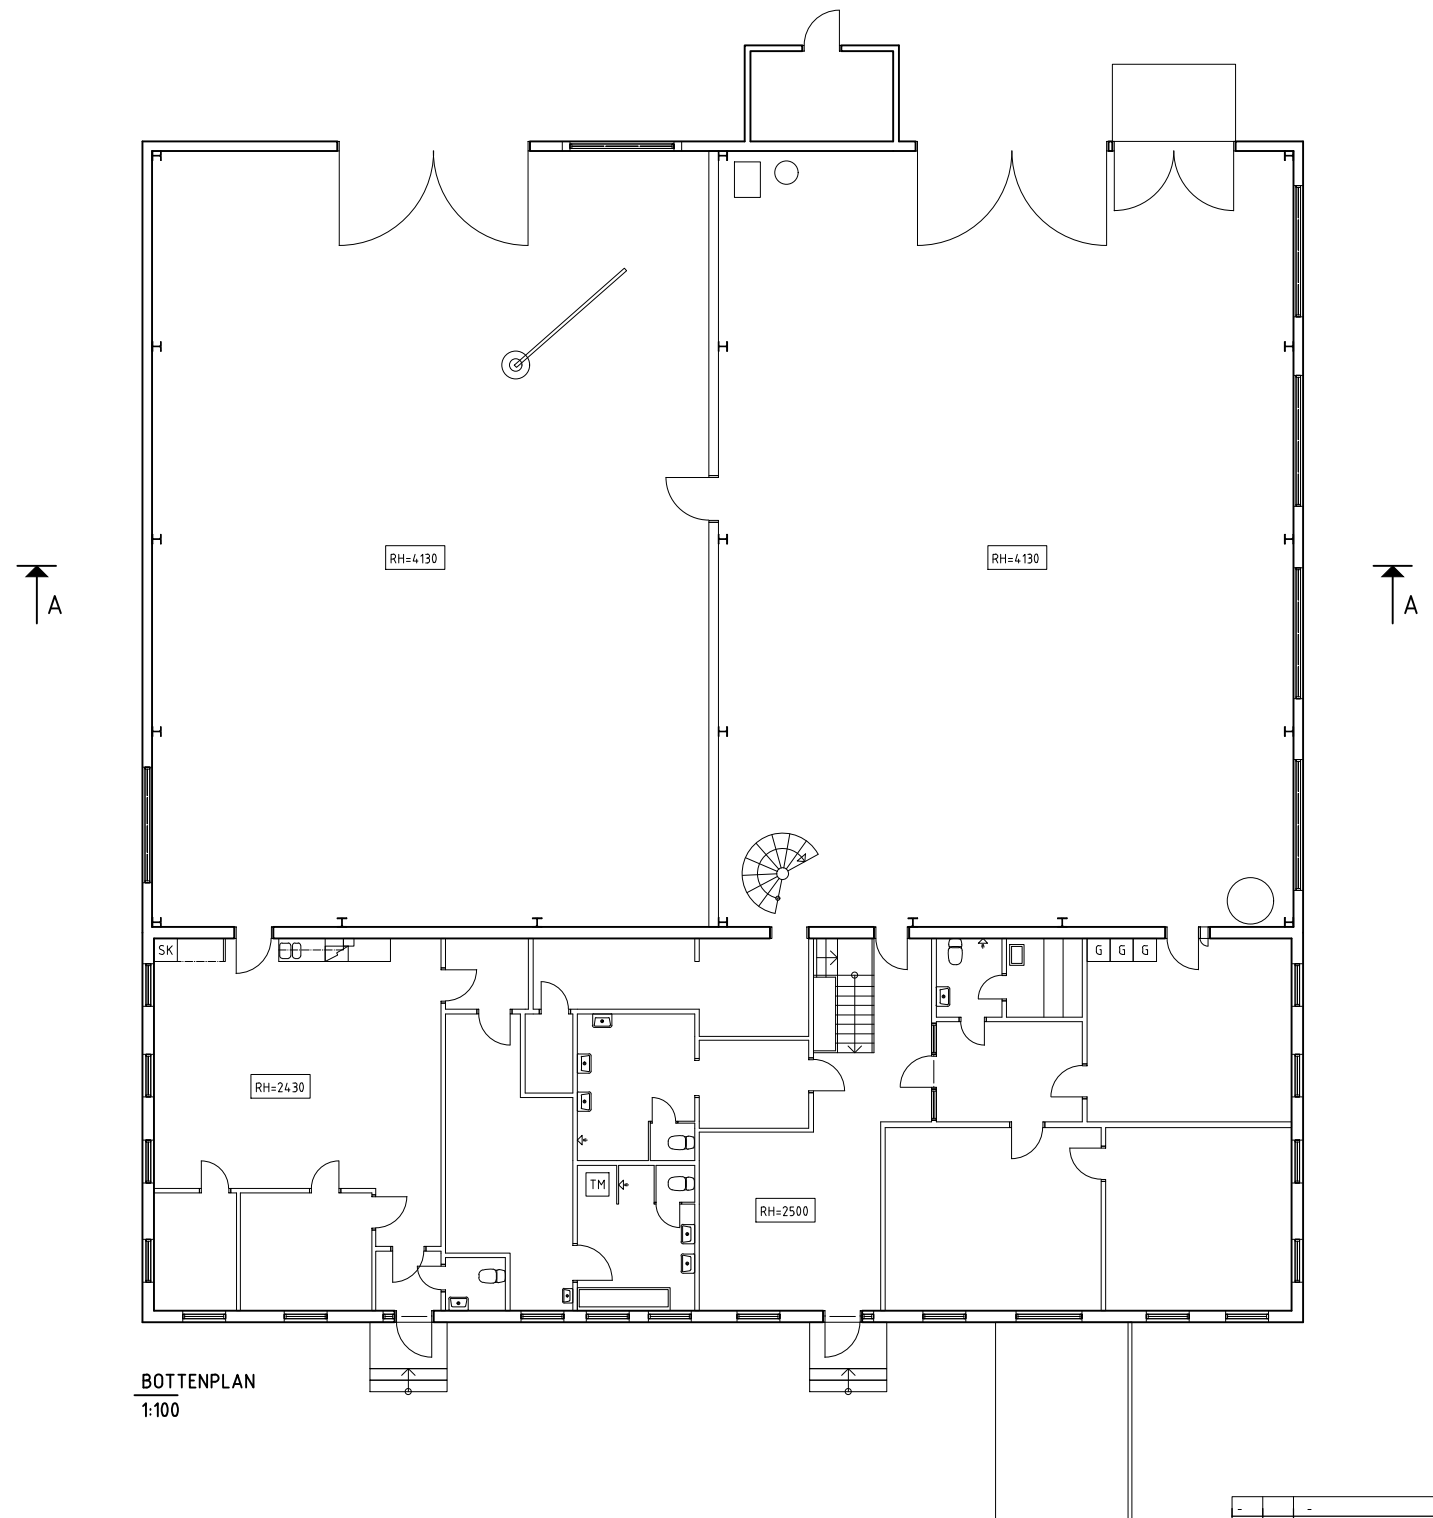

| | |
|----------------------|--|
| RELATIONSRITNING | Föreningsgatan 7c 981 31 Kiruna Tel. 0980-809 30 Mob. 070-57 809 30 Fax. 0980-136 20 |
| ARBETS-RITNING | ARB NR 19-787 |
| FÖRFRÅGNINGSUNDERLAG | DATUM 2019-05-28 |
| BYGGLOVS-RITNING | RITAD AV MT |
| FÖRHANDSKOPIA | ANSVARIG MAGNUS TAVÉR |

| | |
|--------------------------|------------------------|
| | |
| RITAD AV MT | HANDLAGGARE M TAVÉR |
| ANSVARIG MAGNUS TAVÉR | |

| BET | ANT | ÄNDRINGEN AVSER | SIGN | DATUM |
|---|--------------------------|---------------------------|------|-------|
| RELATIONS-RITNING | | | | |
| KV SKRAPAN 8 KIRUNA | | | | |
| Fastighetsmästaren AB Roseum Förvaltning AB Teierit KB Dalabo AB Avestabo AB | | | | |
| UPPDRAG NR | RITAD AV M.TAVÉR | HANDLAGGARE M BÄCKTORP | | |
| DATUM 2019-05-28 | ANSVARIG MAGNUS TAVÉR | | | |
| RELATION PLANER | | | | |
| SKALA 1:100 | NUMMER R1 | I BET | | |