


PLAN 1 TRAPPA
1:100




SEKTION A-A
1:100

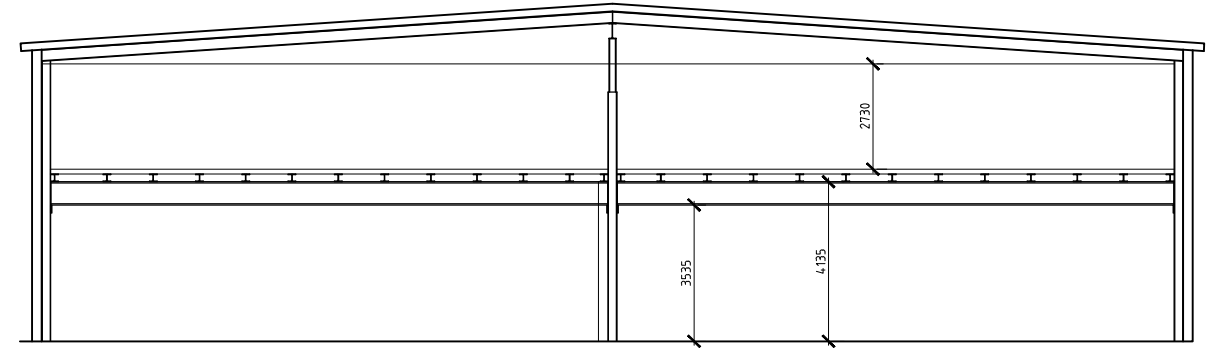

RELATIONSRITNING	Föreningsgatan 7c 981 31 Kiruna Tel. 0980-809 30 Mob. 070-57 809 30 Fax. 0980-136 20
ARBETS RITNING	
FÖRFRÅGNINGSUNDERLAG	
BYGGLÖVS RITNING	
FÖRHANDSKOPIA	

ARB NR 19-787	RITAD AV MT	HANDLÄGGARE M TAVÉR
DATUM 2019-05-28	ANSVARIG MAGNUS TAVÉR	



BET	ANT	ÄNDRINGEN AVSER	SIGN	DATUM
RELATIONS RITNING				
KV SKRAPAN 8 KIRUNA				
 Fastighetsmästaren AB <small>Roseum Förvaltning AB Teierit KB Dalabo AB Avestabo AB</small>				
UPPDRAG NR	RITAD AV M.TAVÉR	HANDLÄGGARE M BÄCKTORP		
DATUM 2019-05-28	ANSVARIG MAGNUS BÄCKTORP			
RELATION PLAN OCH SEKTION				
SKALA 1:100	NUMMER R2	I BET		