



FASAD MOT VÄST  
1:100



FASAD MOT ÖST  
1:100

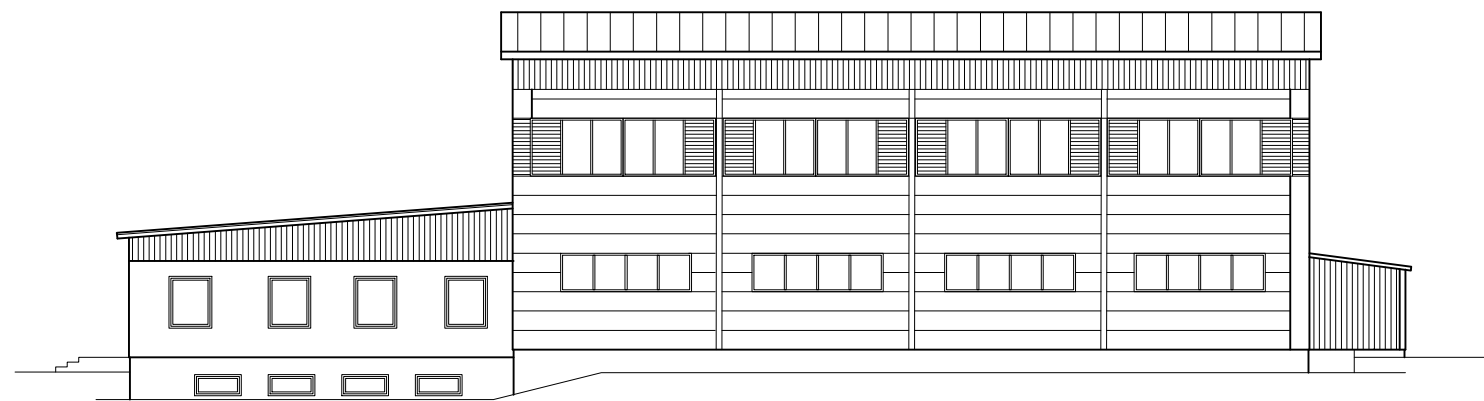

FASAD MOT NORR  
1:100

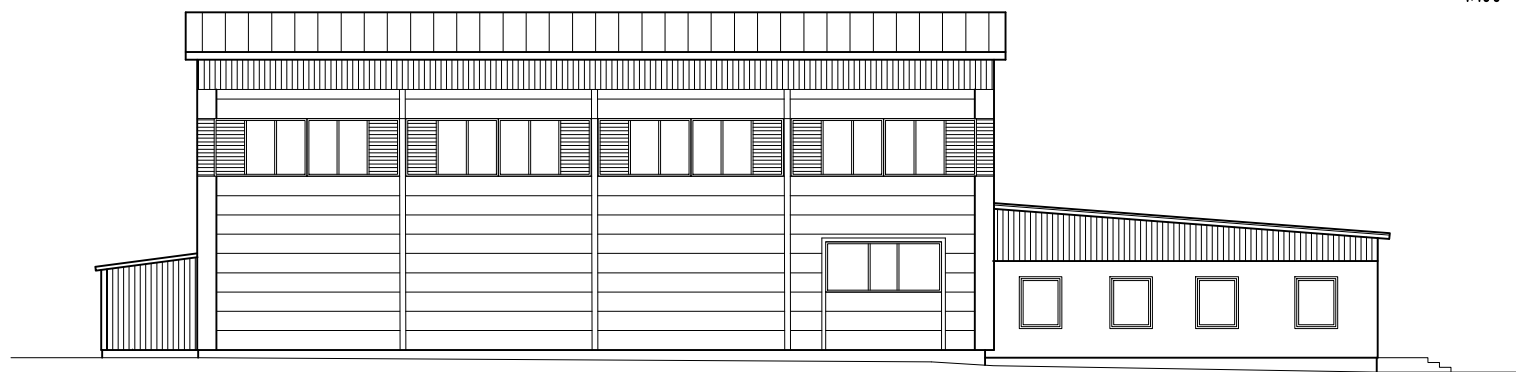


FASAD MOT SÖDER  
1:100



RELATIONSRITNING	Föreningsgatan 7c 981 31 Kiruna Tel. 0980-809 30 Mob. 070-57 809 30 Fax. 0980-136 20
ARBETS-RITNING	
FÖRFRÅGNINGSUNDERLAG	
BYGGLOVS-RITNING	
FÖRHANDSKOPIA	

ARB NR 19-787	RITAD AV MT	HANDLÄGGARE M TAVÉR
DATUM 2019-05-28	ANSVARIG MAGNUS TAVÉR	



BET	ANT	ÄNDRINGEN AVSER	SIGN	DATUM
RELATIONS-RITNING				
KV SKRAPAN 8 KIRUNA				
 <b>Fastighetsmästaren AB</b> <small>Roseum Förvaltning AB Teierit KB Dalabo AB Avestabo AB</small>				
UPPDRAG NR	RITAD AV M.TAVÉR	HANDLÄGGARE M BÄCKTORP		
DATUM 2019-05-28	ANSVARIG MAGNUS TAVÉR			
RELATION FASADER				
SKALA 1:100	NUMMER R3	I BET		