




FASAD MOT VÄSTER  
1:100

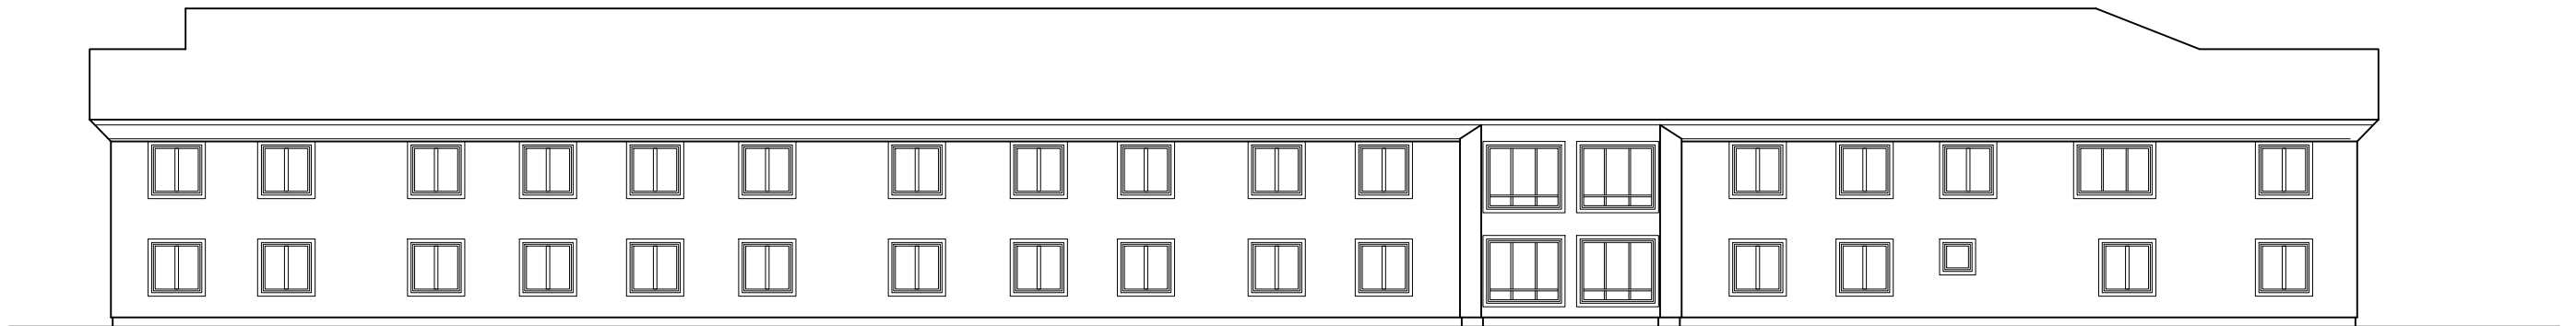


FASAD MOT ÖSTER  
1:100

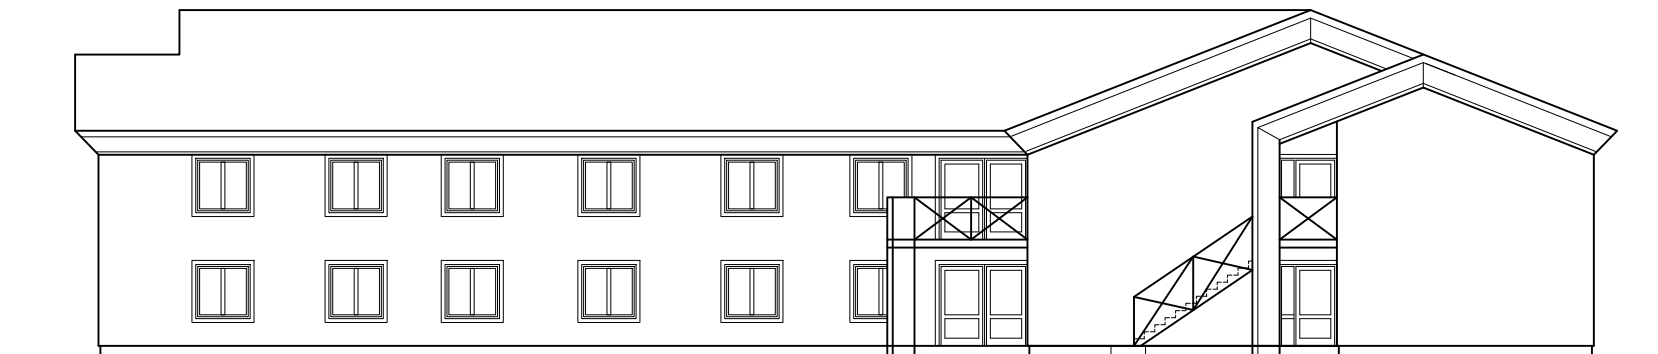


FASAD MOT SÖDER  
1:100

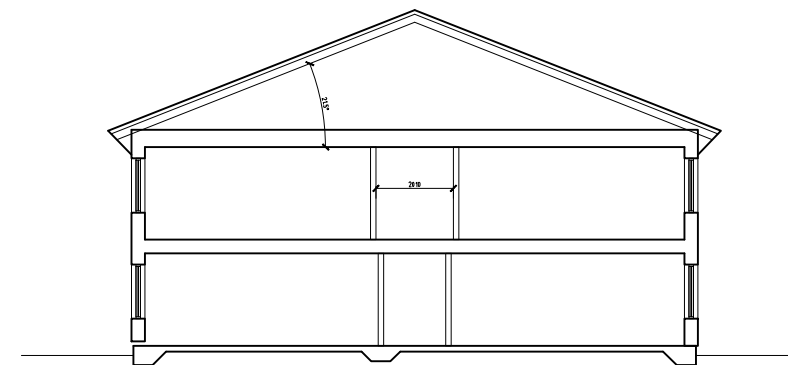

SEKTION  
1:100

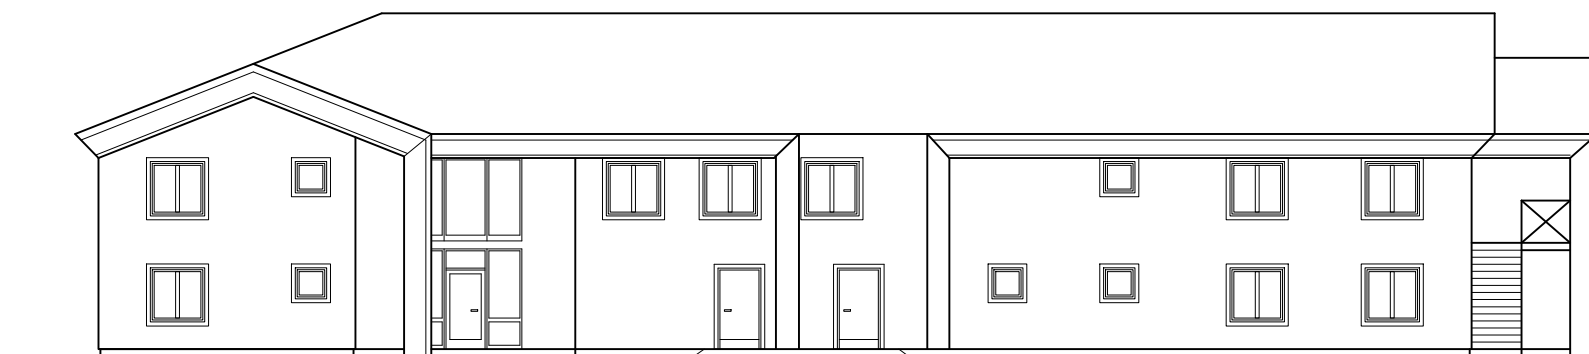

FASAD MOT NORR  
1:100

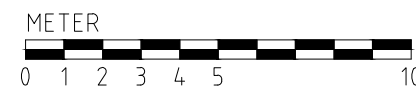

**Tavér**  
Byggkonsult AB

ARBETSNUMMER 16-661	RITAD AV MT	HANDLAGGARE M TAVÉR
DATUM 2017-03-01	ANSVARIG MAGNUS TAVÉR	

BET	ANT	ÄNDRINGEN AVSER	SIGN	DATUM
BYGGHANDLING				
KV. ROSENROTEN 3 GRUPPBOENDE ROSENGÅRDEN				
<b>TELERIT</b>				
UPPDRAG NR	RITAD AV JK+MT	HANDLAGGARE M BÄCKTORP		
DATUM 2017-03-01	ANSVARIG MAGNUS BÄCKTORP			
FASADER OCH SEKTION FÖRSLAG				
SKALA 1:100	NUMMER 10-100	I BET		