


BOTTENPLAN
1:100

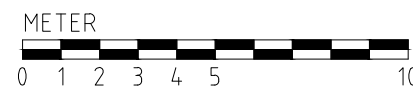

Tavér
Byggkonsult AB

ARBETSNUMMER 16-661	RITAD AV MT	HANDLAGGARE M TAVÉR
DATUM 2017-03-01	ANSVARIG MAGNUS TAVÉR	

BET	ANT	ÄNDRINGEN AVSER	SIGN	DATUM
BYGGHANDLING				
KV. ROSENROTEN 3 GRUPPBOENDE ROSENGÅRDEN				
Fastighetsmästaren AB				
<small>Roseum Förvaltning AB Telerit KB Dalabo AB Avestabo AB</small>				
UPPDRAG NR	RITAD AV JK+MT	HANDLAGGARE M BÄCKTORP		
DATUM 2017-03-01	ANSVARIG MAGNUS BÄCKTORP			
BOTTENPLAN FÖRSLAG				
SKALA 1:100	NUMMER 30-100	I BET -		