


PLAN 1 TRAPPA
1:100

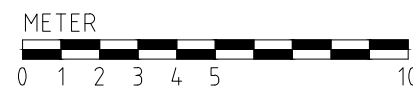

Tavér
Byggkonsult AB

ARBETSNUMMER 16-661	RITAD AV MT	HANDLAGGARE M TAVÉR
DATUM 2017-03-01	ANSVARIG MAGNUS TAVÉR	

BET	ANT	ÄNDRINGEN AVSER	SIGN	DATUM
BYGGHANDLING				
KV. ROSENROTEN 3 GRUPPBOENDE ROSENGÅRDEN				
TELERIT				
UPPDRAG NR	RITAD AV	HANDLAGGARE		
	JK+MT	M BÄCKTORP		
DATUM	ANSVARIG	MAGNUS BÄCKTORP		
2017-03-01				
PLAN 1 TRAPPA FÖRSLAG				
SKALA	NUMMER	I BET		
1:100	30-200			